


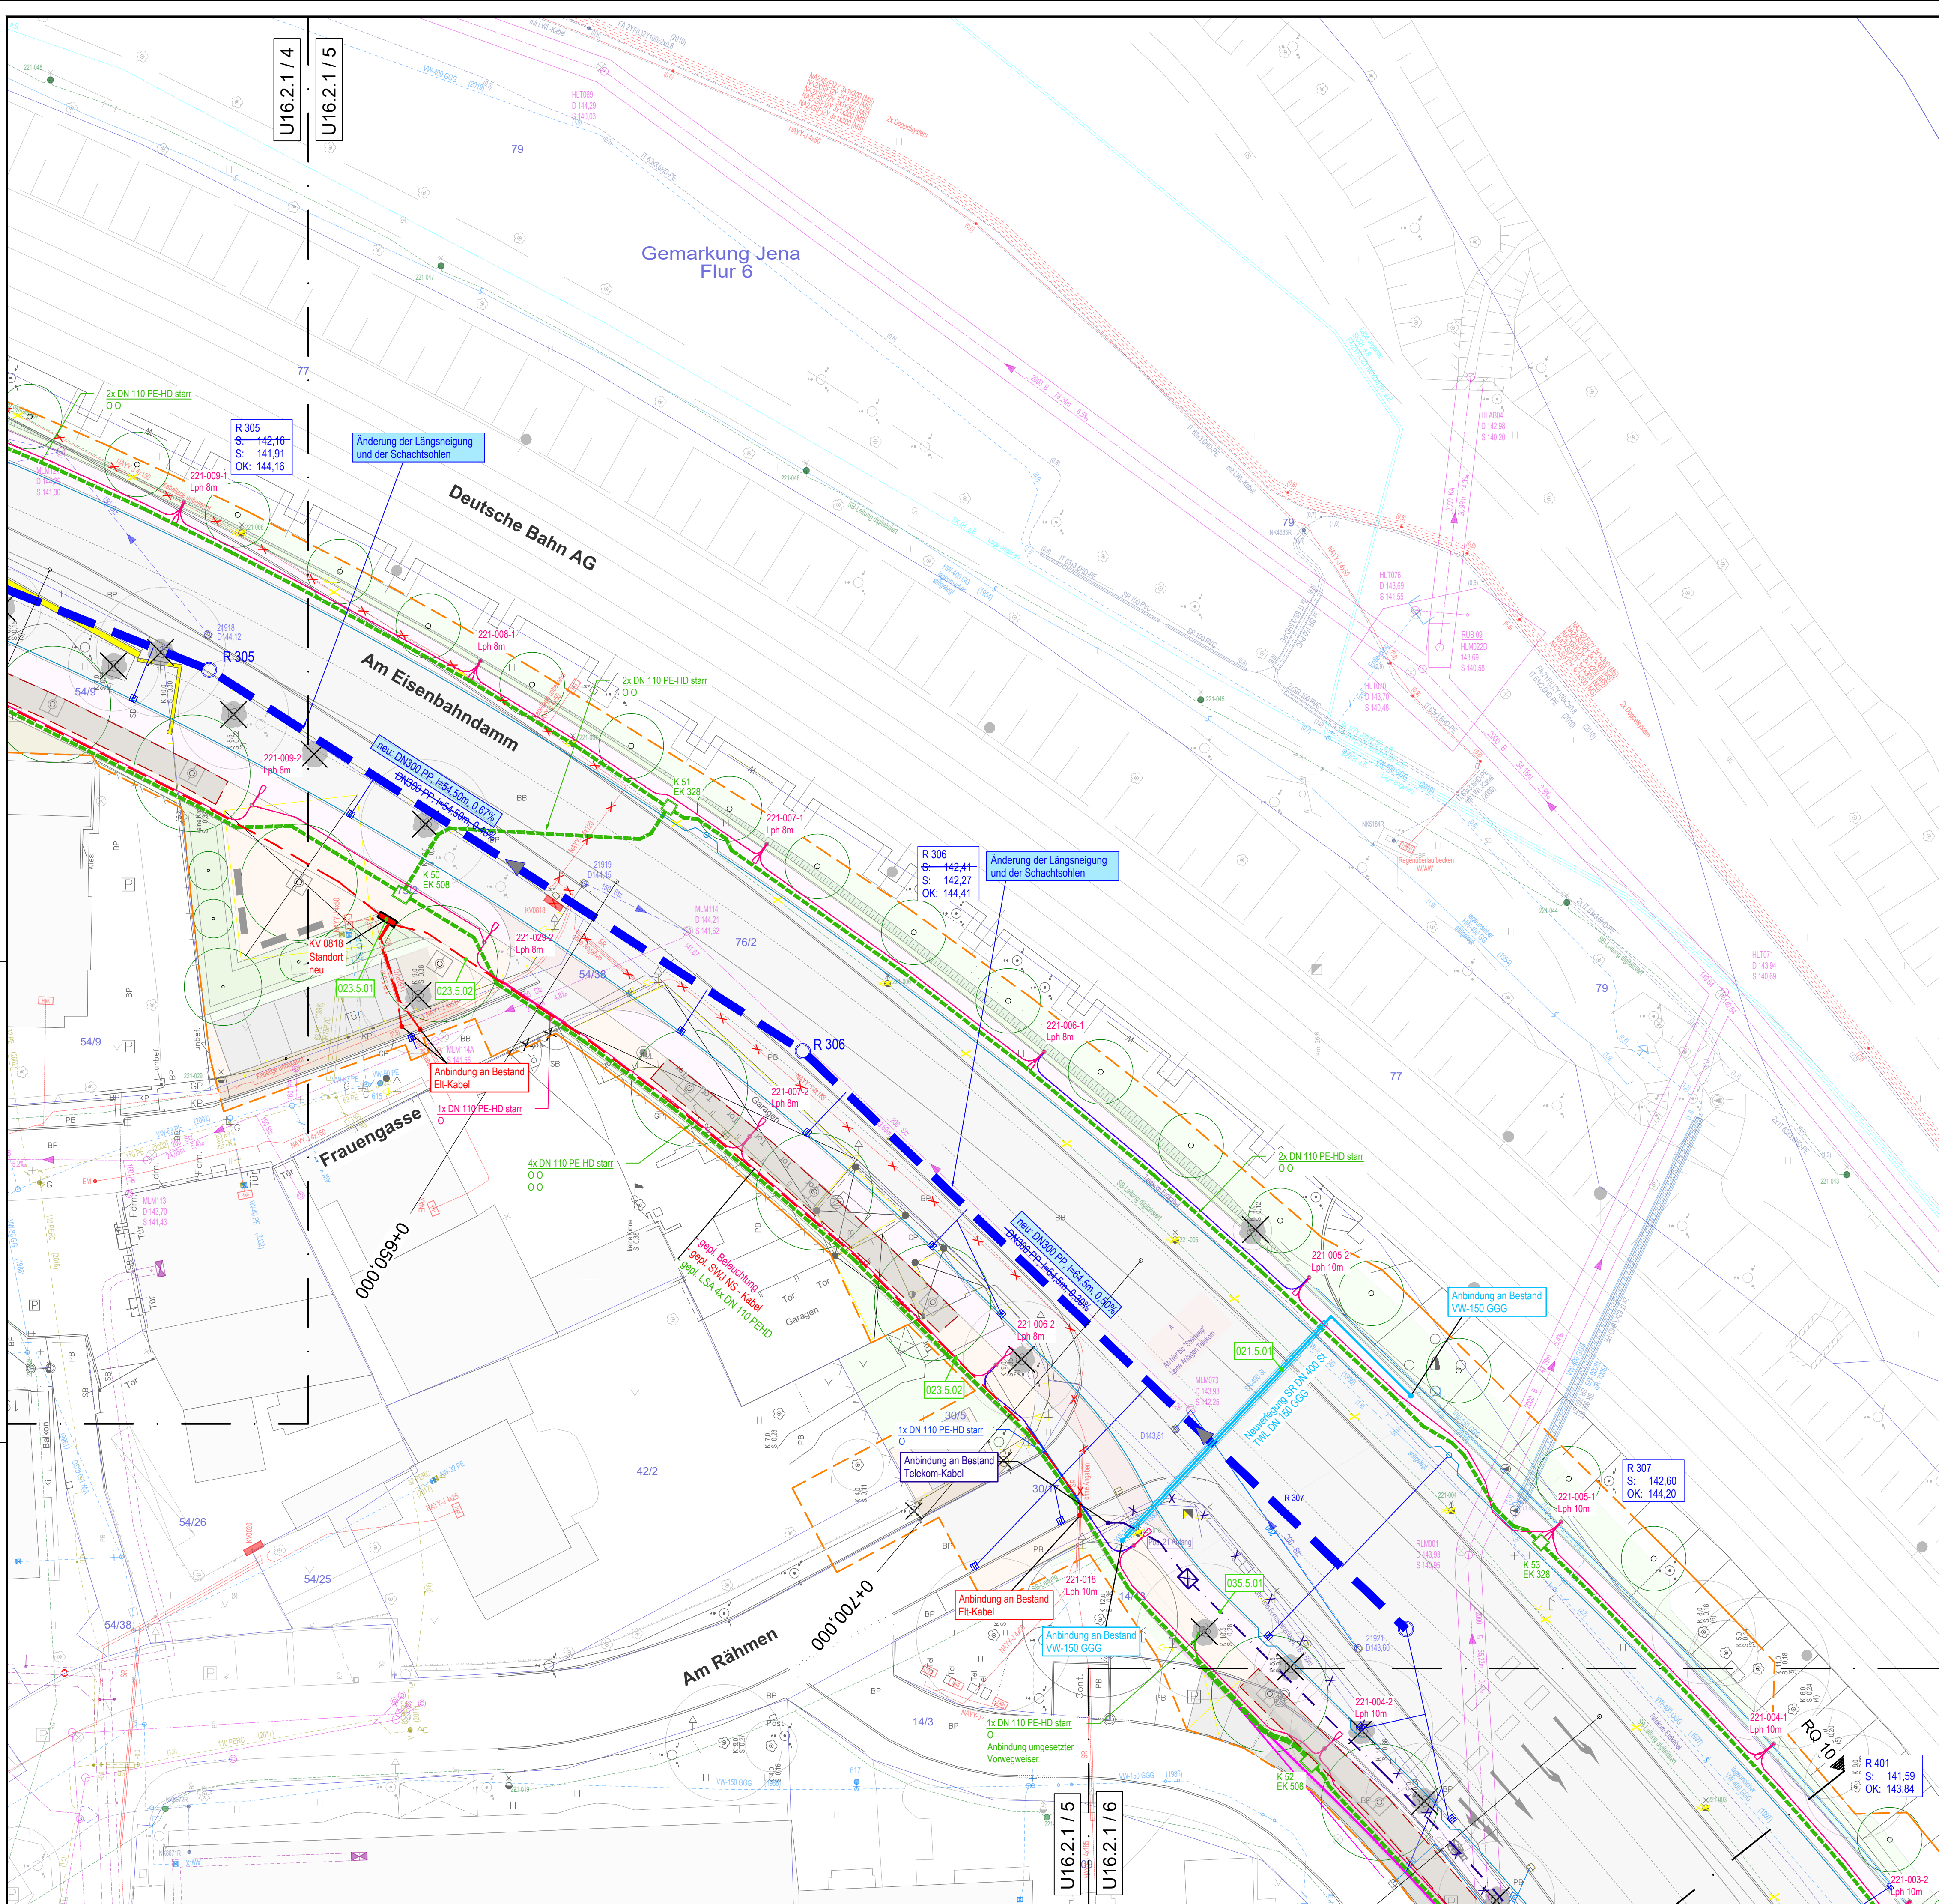

Zeichnungslegende Medien-Bestand

	Mischwasserleitung mit Kontrollschacht Zweckverband	STADTWERKE JENA NETZE
	Regenwasserkanal mit Kontrollschacht KSJ	STADTWERKE JENA NETZE
	Schmutzwasserkanal	STADTWERKE JENA NETZE
	Trinkwasserleitung	STADTWERKE JENA NETZE
	Fernwärmeleitung SWJ	STADTWERKE JENA NETZE
	Tankleitung	STADTWERKE JENA NETZE
	Elk-Kabel	STADTWERKE JENA NETZE
	JNV Bahnstrom mit Schacht Langmatz 288	STADTWERKE JENA NETZE
	Vodafone Leerrohr DN 50	STADTWERKE JENA NETZE
	Fernmeldekabel Stadwerke	STADTWERKE JENA NETZE
	GAZ Leerrohr	STADTWERKE JENA NETZE
	Leerrohre für KU (Datenkabel)	STADTWERKE JENA NETZE
	Backbone-Netz	STADTWERKE JENA NETZE
	Infotrasse Stadt	STADTWERKE JENA NETZE
	Telekom	STADTWERKE JENA NETZE
	Wurzelgraben 2 m	STADTWERKE JENA NETZE
	Konfliktpunkte Mast	STADTWERKE JENA NETZE
	Konfliktpunkte gemäß Regelungsverzeichnis	STADTWERKE JENA NETZE
	Rückbau / Außerbetriebnahme vorh. Leitungen	STADTWERKE JENA NETZE


LEGENDE ioproplan - Entwässerung

	vorh. Regenwasserkanal einschl. Kontrollschacht		vorh. Schmutzwasser einschl. Kontrollschacht
	neuer Regenwasserkanal einschl. Kontrollschacht		geplanter Baum / mit Baumscheibe
	Straßeneinlauf einschl. Anschlußleitung		zu erhaltender Baum
	Drainageleitung		Rückbau
	Regenwasser-Schacht		Stützwand
	Mischwasser-Schacht		Planfeststellungsgrenze
	Fahrbahnablauf		

LEGENDE ioproplan - Beleuchtung

	Maststandort mit Ausleger		Schutzrohr DN 110 KSJ
	Maststandort mit Doppelausleger		Schutzrohr DN 110 KSJ flexibel
	Nummer Maststandort		Anbindung LSA Schutzrohr DN 63
	Nummer Maststandort Umbau		Anpassung Trassenverlauf
	Schaltschrank mit Nummer		Backbone-Netz
	Kabelschacht mit Schachtnummer und Schachtbezeichnung		Rückbau Schutzrohr DN 110 KSJ
	Erdkabel Straßenbeleuchtung		Schacht LSA
	Blindverbindung		Schacht Straßenbeleuchtung
	Erdkabel / Blindverbindung verlegt im Schutzrohr DN 110		Schacht Backbone-Netz
	Muffe		

Sinnbild für Schachteinbindungen

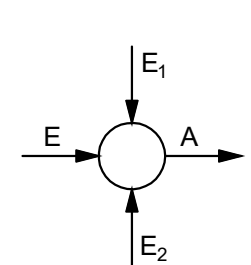


Legende geplante bzw. umgelegte Leitungen IPROconsult

	Mischwasserkanal mit Kontrollschacht Zweckverband
	Regenwasserkanal mit Kontrollschacht KSJ
	Schmutzwasserkanal
	Trinkwasserleitung
	Fernwärmeleitung SWJ
	Tankleitung
	Elk-Kabel
	JNV Bahnstrom mit Schacht Langmatz 288
	Vodafone Leerrohr DN 50
	Fernmeldekabel Stadwerke
	GAZ Leerrohr
	Leerrohre für KU (Datenkabel)
	Backbone-Netz
	Infotrasse Stadt
	Telekom
	Wurzelgraben 2 m
	Konfliktpunkte Mast
	Konfliktpunkte gemäß Regelungsverzeichnis
	Rückbau / Außerbetriebnahme vorh. Leitungen

Die Darstellung der Ver- und Entsorgungsanlagen dient nur zur Übersicht. Die genaue Lage ist in den Bestandsplänen der einzelnen Versorgungsunternehmen enthalten. Die Kabel und Leitungen wurden gemäß den Angaben der Versorgungsunternehmen übertragen. Maße können dem Plan nicht entnommen werden. Bei der Bauausführung vorgelagerte und nicht eingetragene Anlagen sind bis zur Feststellung durch die Versorgungsunternehmen als in Betrieb befindlich zu betrachten. Flurstücksgrenzen: Die ALK-Daten (Flurstücksgrenzen) wurden digitalen Unterlagen des AG 2019 entnommen (Stand 10/2019). Die Darstellung dient nur zur Übersichtszwecken. Rechtliche Ansprüche können aus der Darstellung nicht abgeleitet werden. Darstellung: Farbe Grün

Planänderungen nach der Anhörung im Planfeststellungsverfahren sind durch Blaeintragungen kenntlich gemacht.

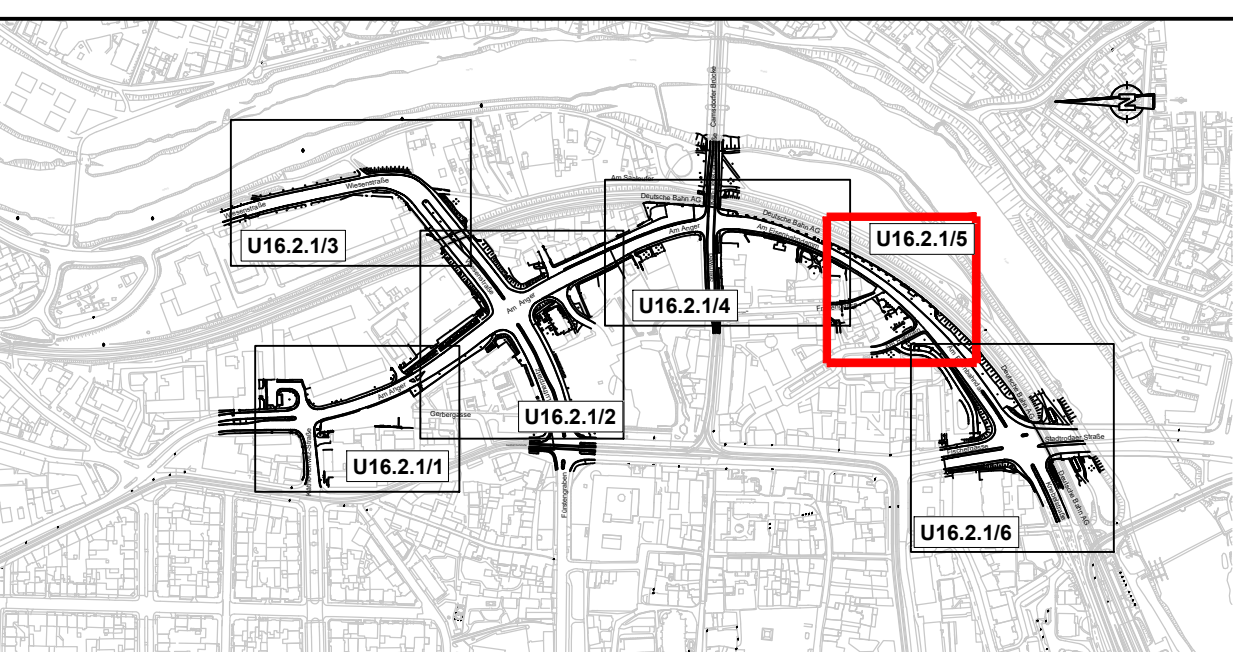

1	2	3	4	5	6
---	---	---	---	---	---

Kartengrundlage:	Lagestatus ETRS89 Z32
Stadtgrundkarte vom 28.02.2019	Höhenstatus DHHN 2016
Stadt Jena, Team Geoinformation	
Liegenschaftskarte vom 04.03.2019	
Stadt Jena, Team Geoinformation	
Entwurfsvermessung vom 11.02.2019	
Stadt Jena, Team Geoinformation	

GeneralplanerARGE			
iproplan	IPROconsult	bearbeitet	Datum
Planungsgesellschaft mbH		gezeichnet	21.04.2023
Bernhardstraße 68	Büro: Verkehrs-, Tief- und Ingenieurbau	geprüft	21.04.2023
Fon: +49 371 5265 0	Internet: www.iproplan.de		
Fax: +49 371 5265 556	E-Mail: info@iproplan.de		
	01069 Dresden		
	Fon: +49 351 48 51 399		
	Fax: +49 351 48 51 331		
BERATUNGSINGENIEURE UND ARCHITECTEN			
		IPRO-Vorh.-Nr.: 5944_01_OTJ_C	

a	Überarbeitung Entwässerungsplanung	02.12.2024	Pfefferkorn
Nr.	Art der Änderung	Datum	Zeichen

PLANFESTSTELLUNG	
JENA LICHTSTADT.	KSJ
Stadt Jena Eigenbetrieb Kommunalservice Jena Geschäftsbereich Tiefbau und Stadtraum Lobstedter Straße 56, 07749 Jena	kommunal service jena am Unterturmsberg 100, 07613 Jena
PROJIS-Nr.:	Unterlage / Blatt-Nr.: U16.2.1/5 a
	Koordinierter Leitungsplan mit Nr. Regelverzeichnis
	Maßstab: 1:250 594 x 970

1. Planänderung Osttangente Jena	
Bau-km 0+000 bis 0+961,1	
aufgestellt:	
den -----	