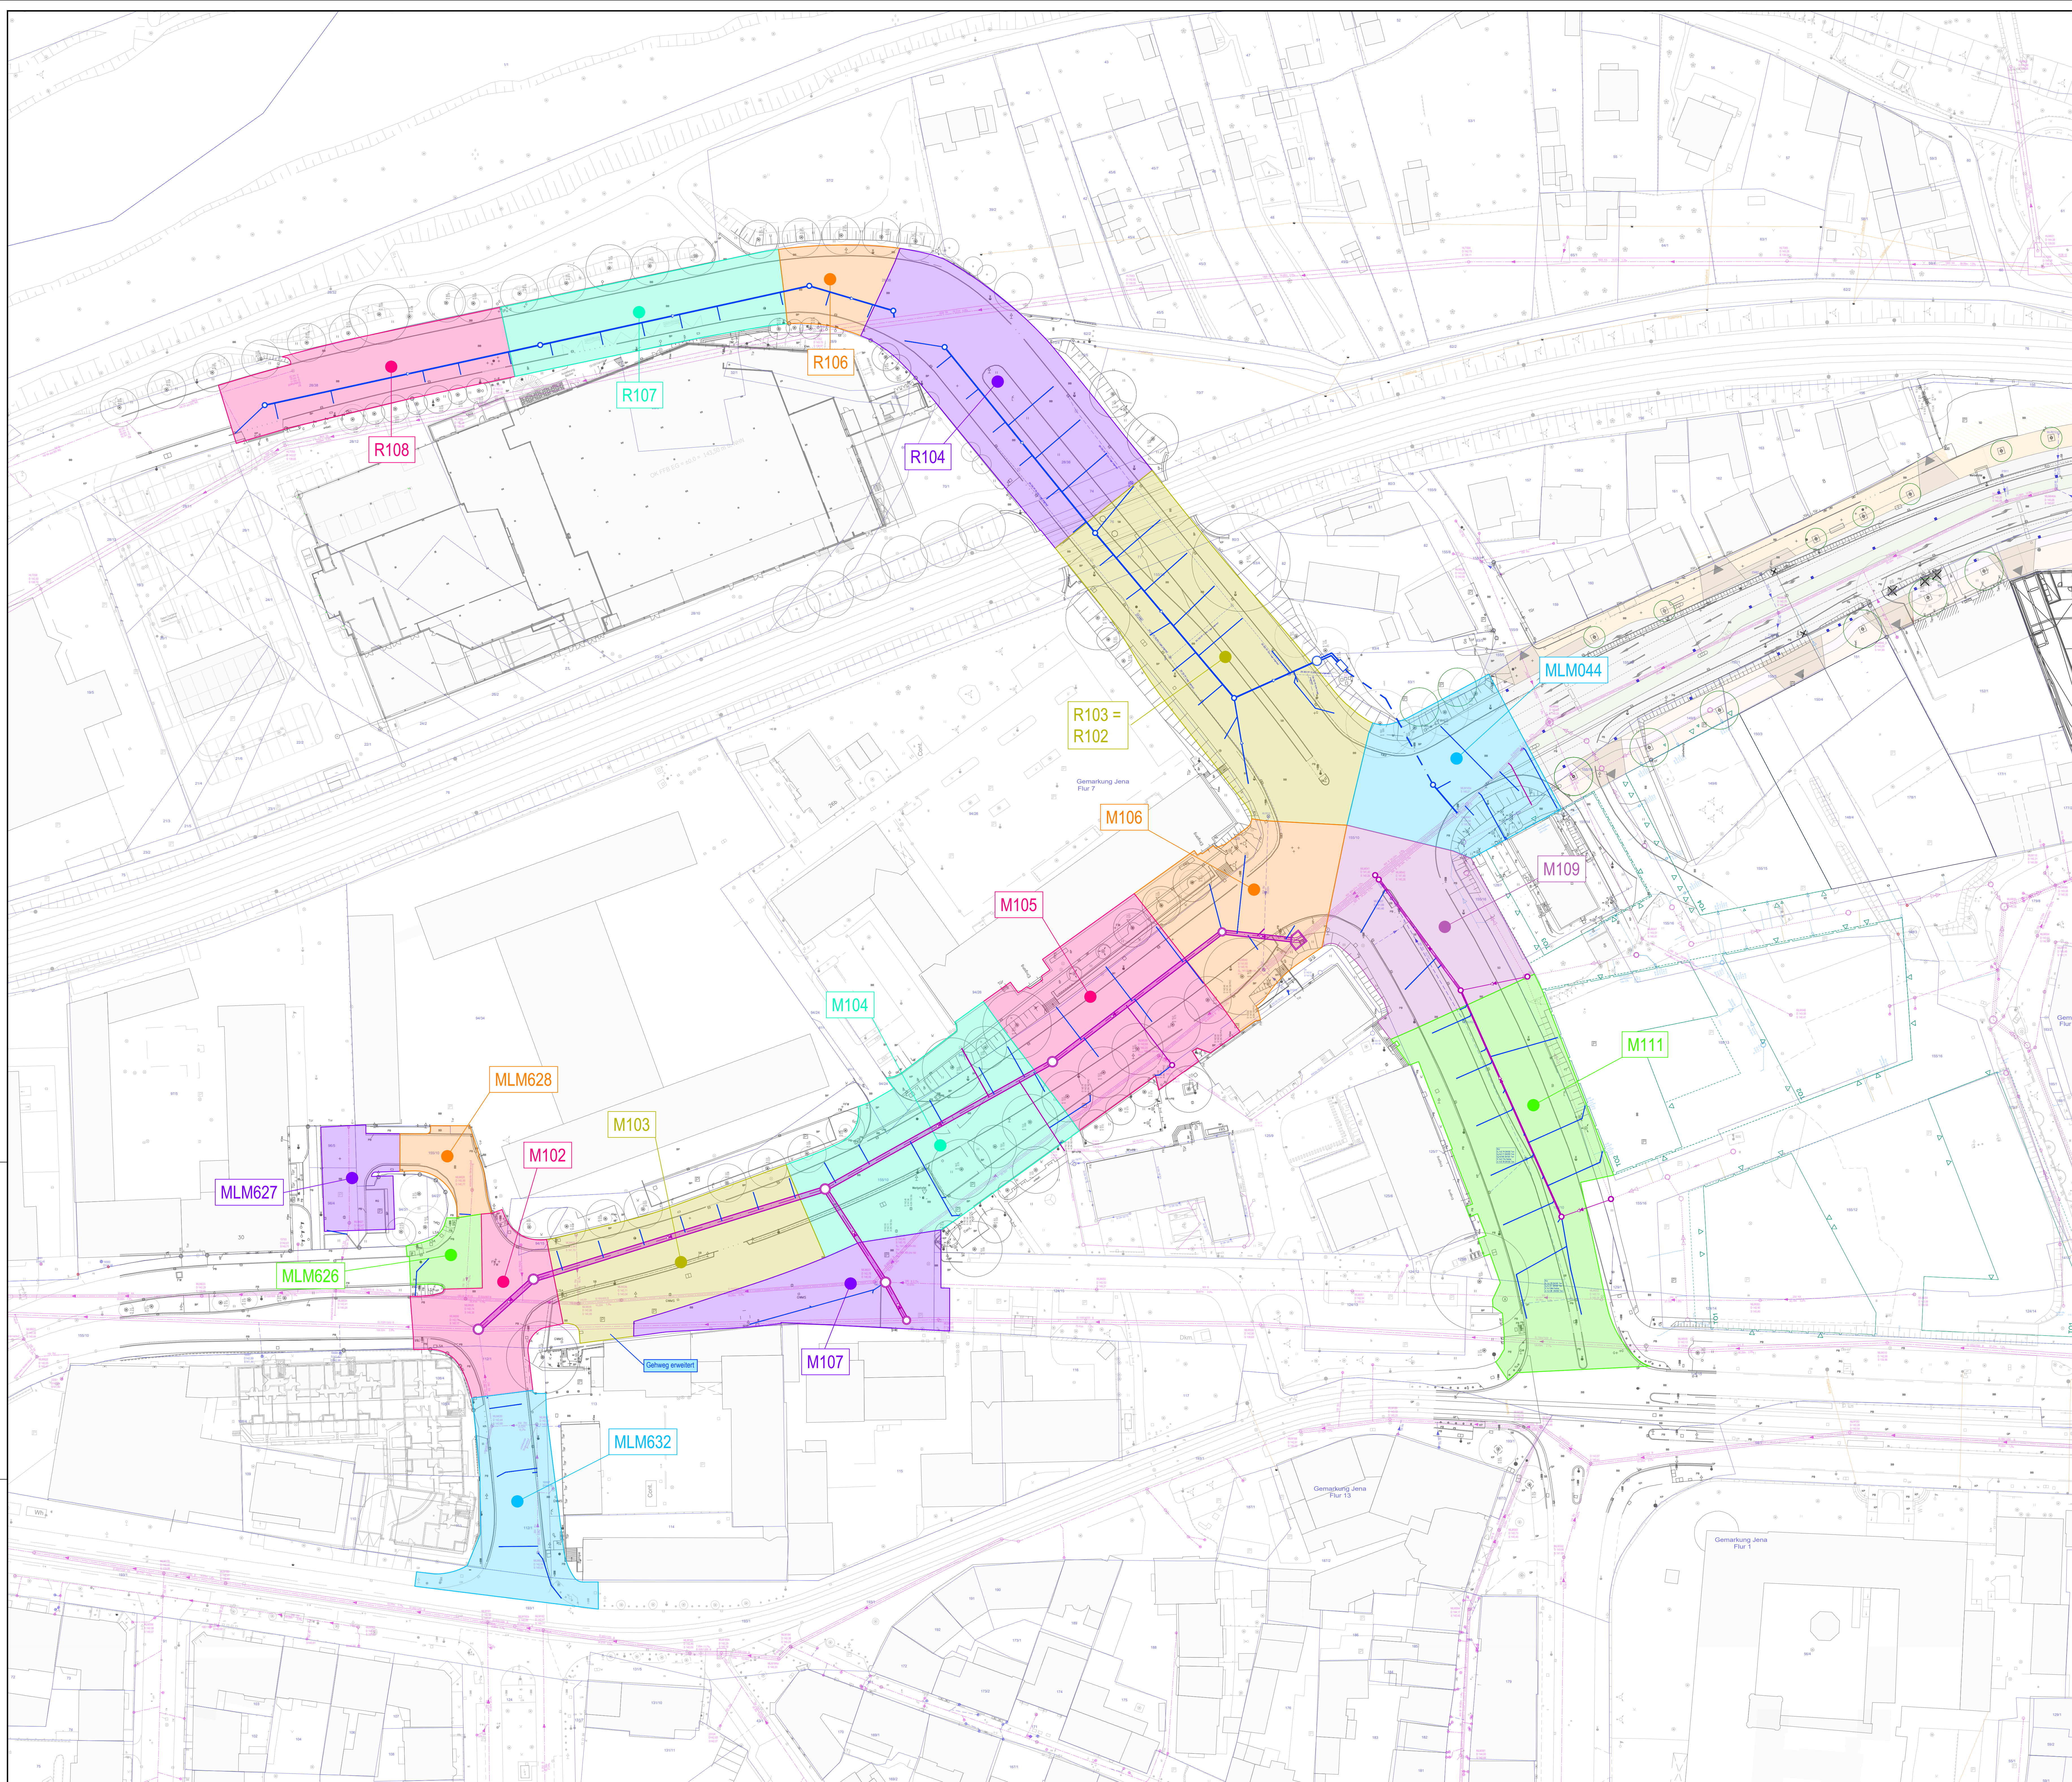


[illegible]


Legende geplante Leitungen IPROconsult

 Mischwasserkanal mit Kontrollschacht Zweckverband
 Regenwasserkanal mit Kontrollschacht KSJ
 Schmutzwasserkanal


Fürstengrenzen: Die ALK-Daten (Fürstengrenzen) wurden digitalen Unterlagen des AG 2019 entnommen (Stand 10/2019).
Die Darstellung dient nur zur Übersichtszwecken. Rechtliche Ansprüche können aus der Darstellung nicht abgeleitet werden.
Darstellung: Farbe Grün

Planänderungen nach der Anhörung im Planfeststellungsverfahren sind durch Blaeintragungen kenntlich gemacht.

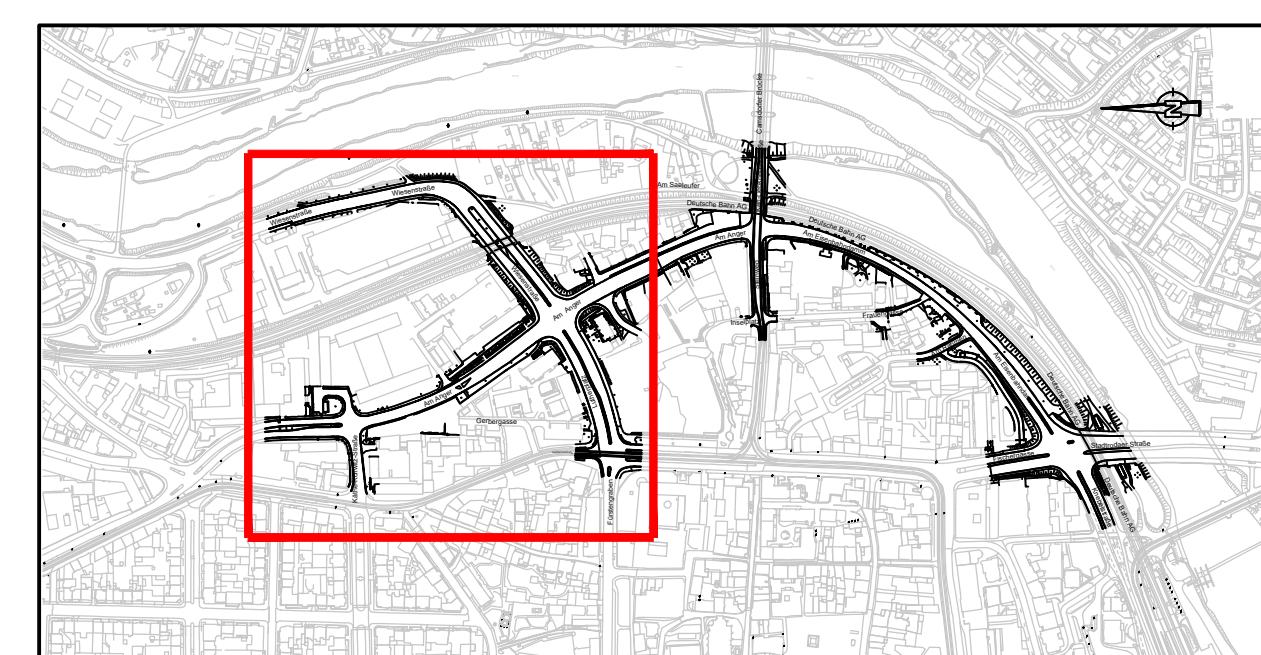

1	2	3	4	5	6
<u>Kartengrundlage:</u> Stadtgrundkarte vom 28.02.2019 Stadt Jena, Team Geoinformation Legesatz ETR589 Z32 Höhenstatus DHHN 1916 Legerschafkarte vom 04.03.2019 Stadt Jena, Team Geoinformation Entwerfungsdatum vom 11.02.2019 Stadt Jena, Team Geoinformation					

GeneralplanerARGE

iproplan^o

Planungsgesellschaft mbH

Bismarckstraße 68
 Fied + (40 371) 23265
 Fax: (40 351) 5095 505



IPROconsult

Büro: Verkehrs- und Ingenieurbau
 Schützenstraße 70
 01569 Dresden

Fax: +40 351 45 51 386
 Fax: +40 351 45 51 331

	Datum	Name
bearbeitet	21.04.2023	Pfeifferkon
gezeichnet	21.04.2023	Zachaschel
geprüft	21.04.2023	Nickert

BERATERINDE INGENIEURE UND ARCHITECTEN

IPRO-Vorh.-Nr.: 5944_01_OTJ_C

a	neue Straßenplanung eingearbeitet, Überarbeitung Entwässerungsplanung, dotSource	02.12.2024	Pfefferkom
Nr.	Art der Änderung	Datum	Zeichen

PLANFESTSTELLUNG

 PROJ.-Nr.:	JENA LICHTSTADT. Stadt Jena Eigenbetrieb KommunalService Jena Geschäftsbereich Tiefbau und Stadtraum Lobdener Straße 56, 07749 Jena	 kommunal service jena ein Tochterbetrieb des Stadt Jena	Unterlage / Blatt-Nr.: U18.2/1 Lageplan Einzugsflächen Maßstab: 1:150 841 x 1189
--	--	---	---

1. Planänderung Osttangenten Jena	
Bau-km 0+000	bis 0+961,1
aufgestellt:	
..... , den	