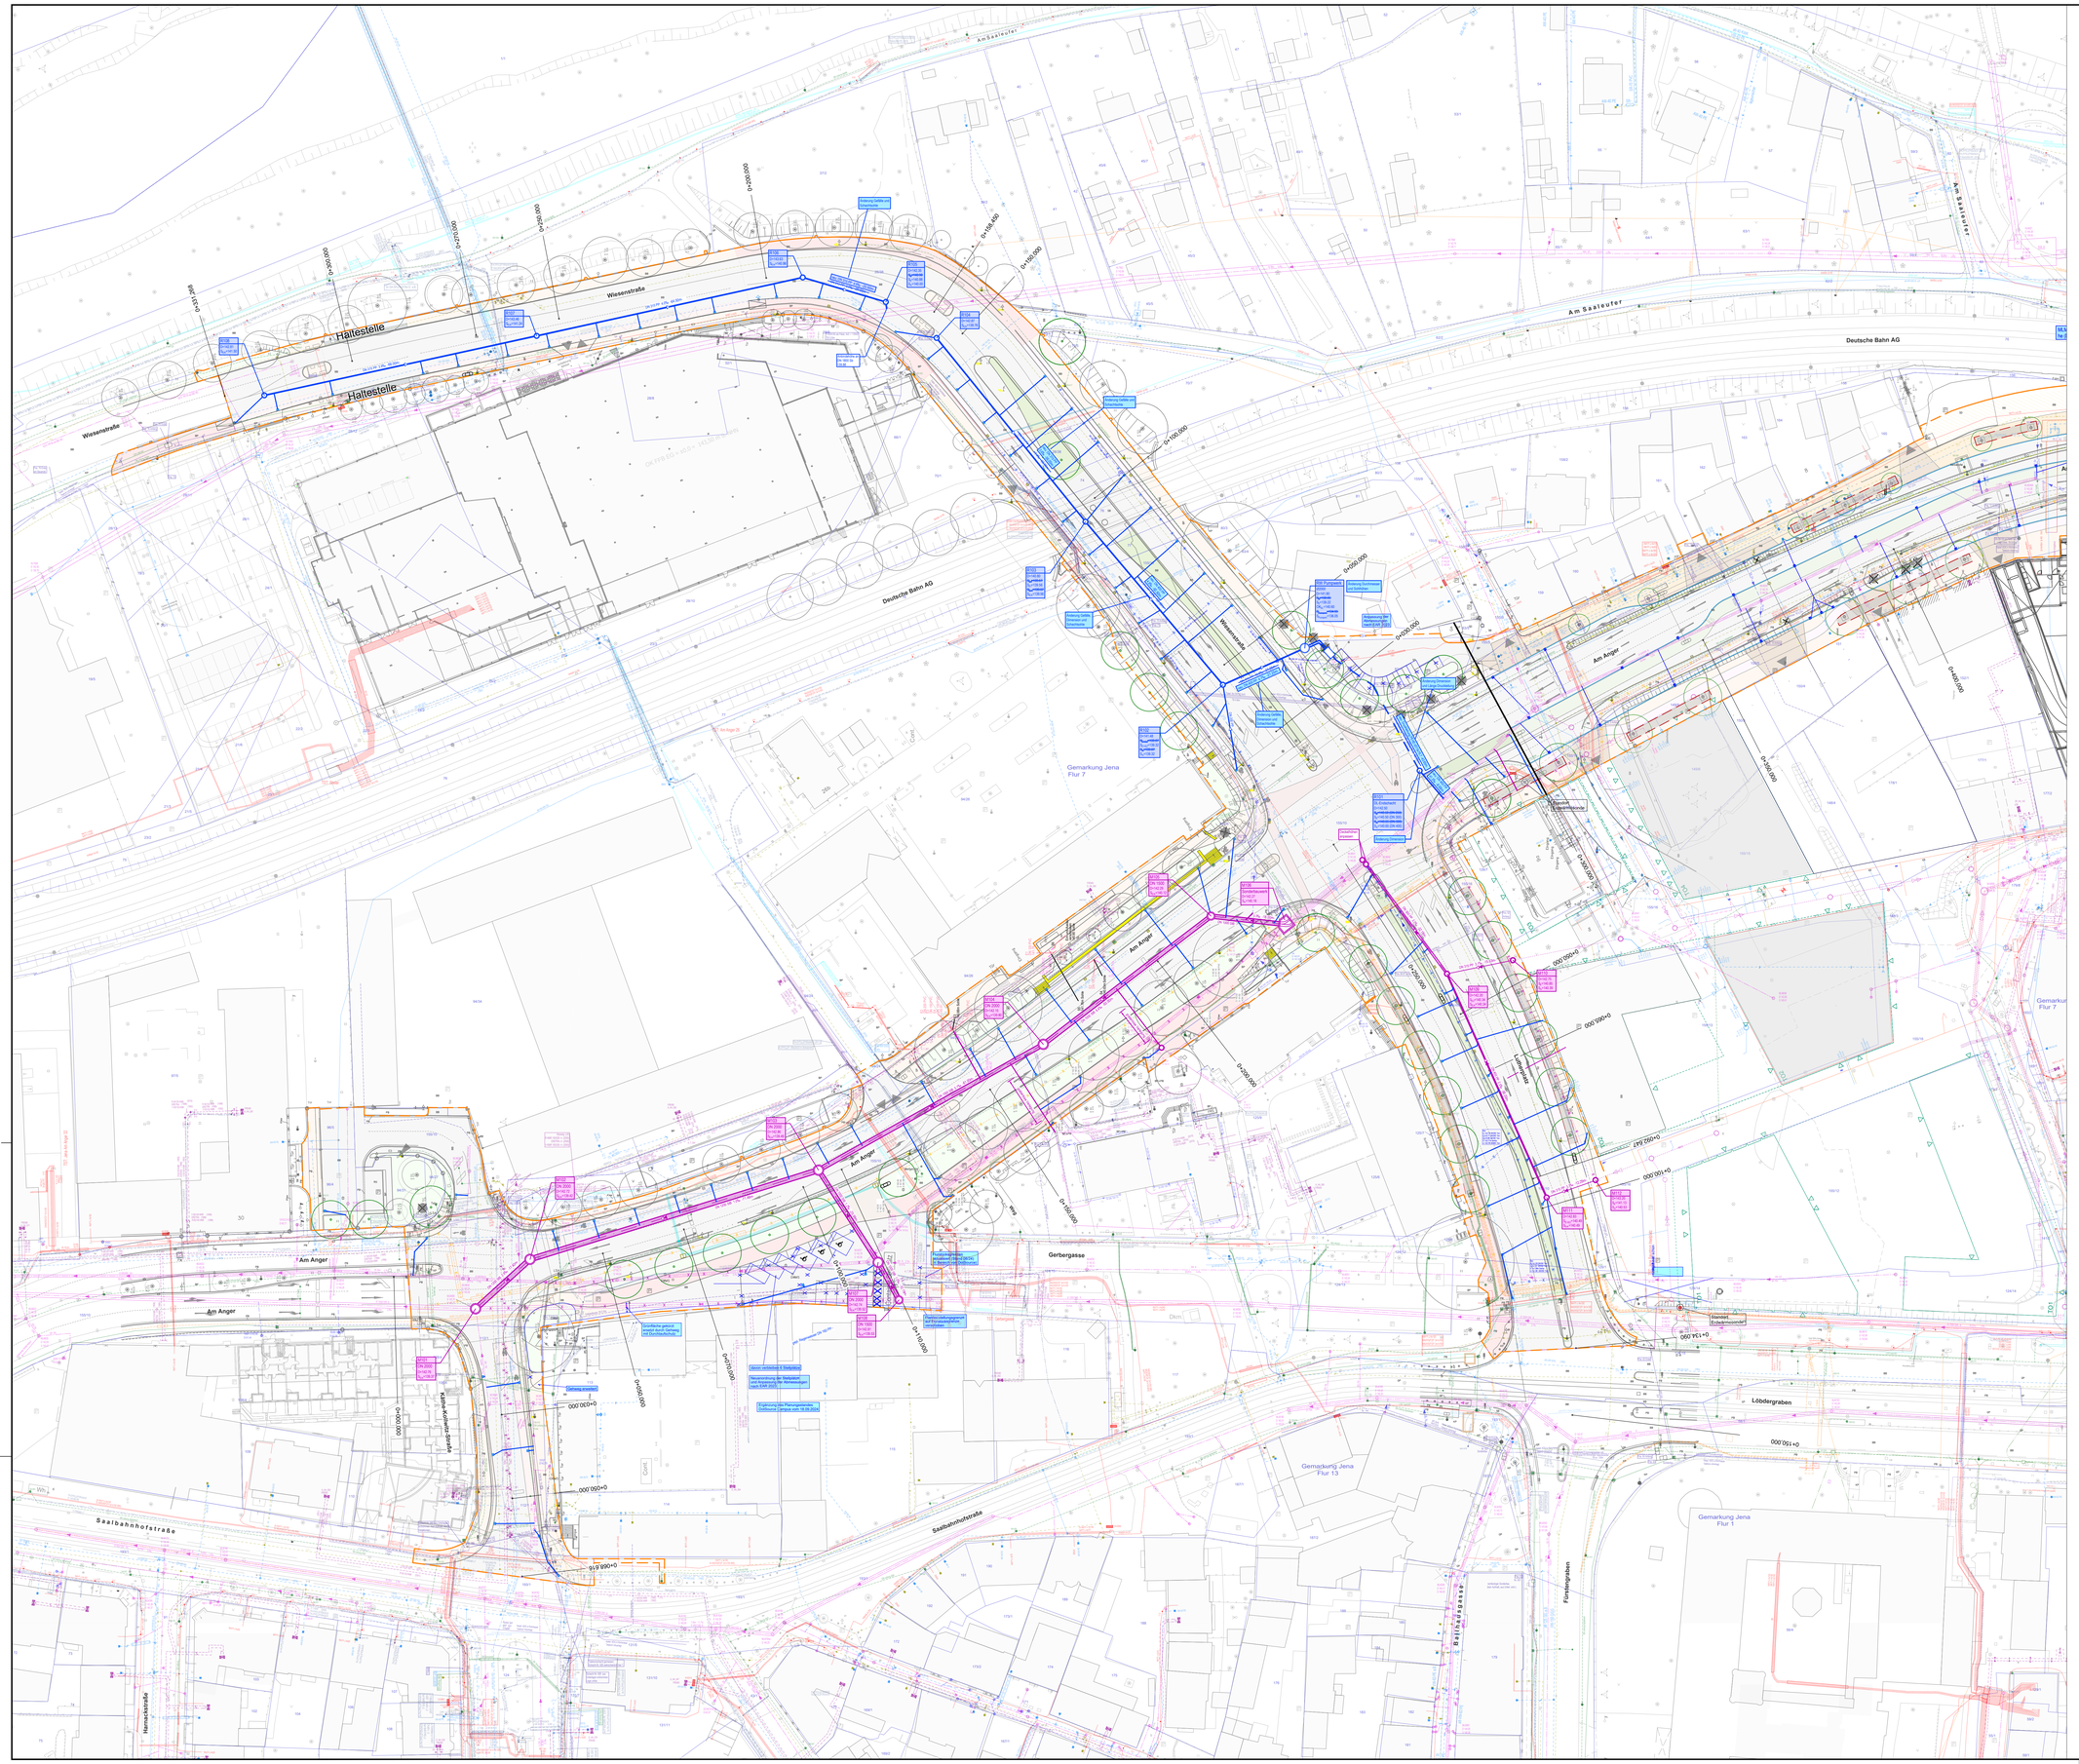

Zeichnungslegende Medien-Bestand

SAUMRDS D 142,56 S 140,11 Beispiel 300 INp 19 25,61m 15,0% 600 S 600 D 1080/1080 S 600 D	Mischwasserleitung mit Kontrollschacht Achsdarstellung	STADTWERKE JENA NETZE	05.04.2019 / 25.04.2019
	Darstellung Lichte innen		
RL,SBGO D 143,94 S 142,54 SR 30 300 250 KG 27,20m 12,0% (Alte: im Schutzrohr)	Schmutzwasserleitung mit Kontrollschacht	STADTWERKE JENA NETZE	05.04.2019 / 25.04.2019
RLMRGA D 144,80 S 141,70 190 INp 19	Regenwasserleitung mit Kontrollschacht	STADTWERKE JENA NETZE	05.04.2019 / 25.04.2019
RLMRGA D 144,80 S 140,70	Abwasserleitg. unbekannt mit Kontrollschacht	STADTWERKE JENA NETZE	05.04.2019 / 25.04.2019

Der Leitungsbestand Kommunalservice Jena, Strassenentwässerung ist im Bestand STADTWERKE JENA NETZE Abwasser enthalten.

Legende geplante bzw. umverlegte Leitungen IPROconsult

- Mischwasserkanal mit Kontrollschacht Zweckverband
- Regenwasserkanal mit Kontrollschacht KSJ
- Schmutzwasserkanal

Sinnbild für Schachteinbindungen

E_1, E, A, E_2

Die Darstellung der Ver- und Entsorgungsanlagen dient nur zur Übersicht.
Die genaue Lage ist in den Bestandsplänen der einzelnen Versorgungsunternehmen enthalten.
Die Kabel und Leitungen wurden gemäß den Angaben der Versorgungsunternehmen übertragen.
Maße können dem Plan nicht entnommen werden.
Bei der Bauausführung vorgefundene und nicht eingetragene Anlagen sind bis zur Feststellung durch die Versorgungsunternehmen als in Betrieb befindlich zu betrachten.

Flurstücksgrenzen: Die ALK-Daten (Flurstücksgrenzen) wurden digitalen Unterlagen des AG 2019 entnommen (Stand 10/2019). Die Darstellung dient nur zu Übersichtszwecken. Rechtliche Ansprüche können aus der Darstellung nicht abgeleitet werden.
Darstellung: Farbe Grün

Planänderungen nach der Anhörung im Planfeststellungsverfahren sind durch Blaueintragungen kenntlich gemacht.

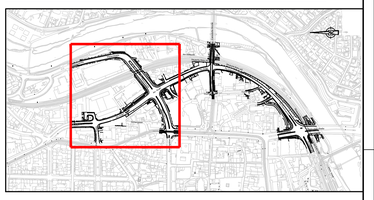

1	2	3	4	5	6

Kartengrundlage:

Stadtgrundkarte vom 28.02.2019
Stadt Jena, Team Geoinformation

Lagestatus ETRS89 Z32
Höhenstatus DHHN 2016

Liegenschaftskarte vom 04.03.2019
Stadt Jena, Team Geoinformation

Entwurfsvermessung vom 11.02.2019
Stadt Jena, Team Geoinformation

Generalplaner ARGE
ipro plan Planungsgesellschaft mbH
Bernhardstraße 05 Fon (+49 371) 5283 0 Fax (+49 371) 5283 599
09126 Chemnitz internet www.proplan.de E-mail info@proplan.de
BERATENDE INGENIEURE UND ARCHITEKTEN

IPRO consult
Büro: Verkehrs-, Tief- und Ingenieurbau
Schloßstraße 70
01069 Dresden
Fon: +49 351 - 46 51 366
Fax: +49 351 - 46 51 531

	Datum	Name
bearbeitet	21.04.2023	Pfefferkorn
gezeichnet	21.04.2023	Zschaschel
geprüft	21.04.2023	Nickel

IPRO-Vorh.-Nr.: 5944_01_OTJ_C

Nr.	Art der Änderung	Datum	Zeichen
a	neue Straßenplanung eingearbeitet, Überarbeitung Entwässerungsplanung	02.12.2024	Pfefferkorn

PLANFESTSTELLUNG

JENA LICHTSTADT.

Stadt Jena
Eigenbetrieb Kommunalservice Jena
Geschäftsbereich Tiefbau und Stadtraum
Löbdedder Straße 58, 07749 Jena

ksj kommunalservice jena
EIN UNTERNEHMEN DES STADT JENA

PROJIS-Nr.:

Unterlage / Blatt-Nr.: **U8/1a**

Lageplan Entwässerungsmaßnahmen

Maßstab: 1:250 841 x 1189

1. Planänderung
Osttangente Jena

Bau-km 0+000 bis 0+961,1

aufgestellt:

----------, den ----------

N:\projekte\3944_01_OTJ_C\4_VE\W\A3_VE-EPA31_CADWLPU16.2.1_Koordinierter_Leitungsplan.dwg