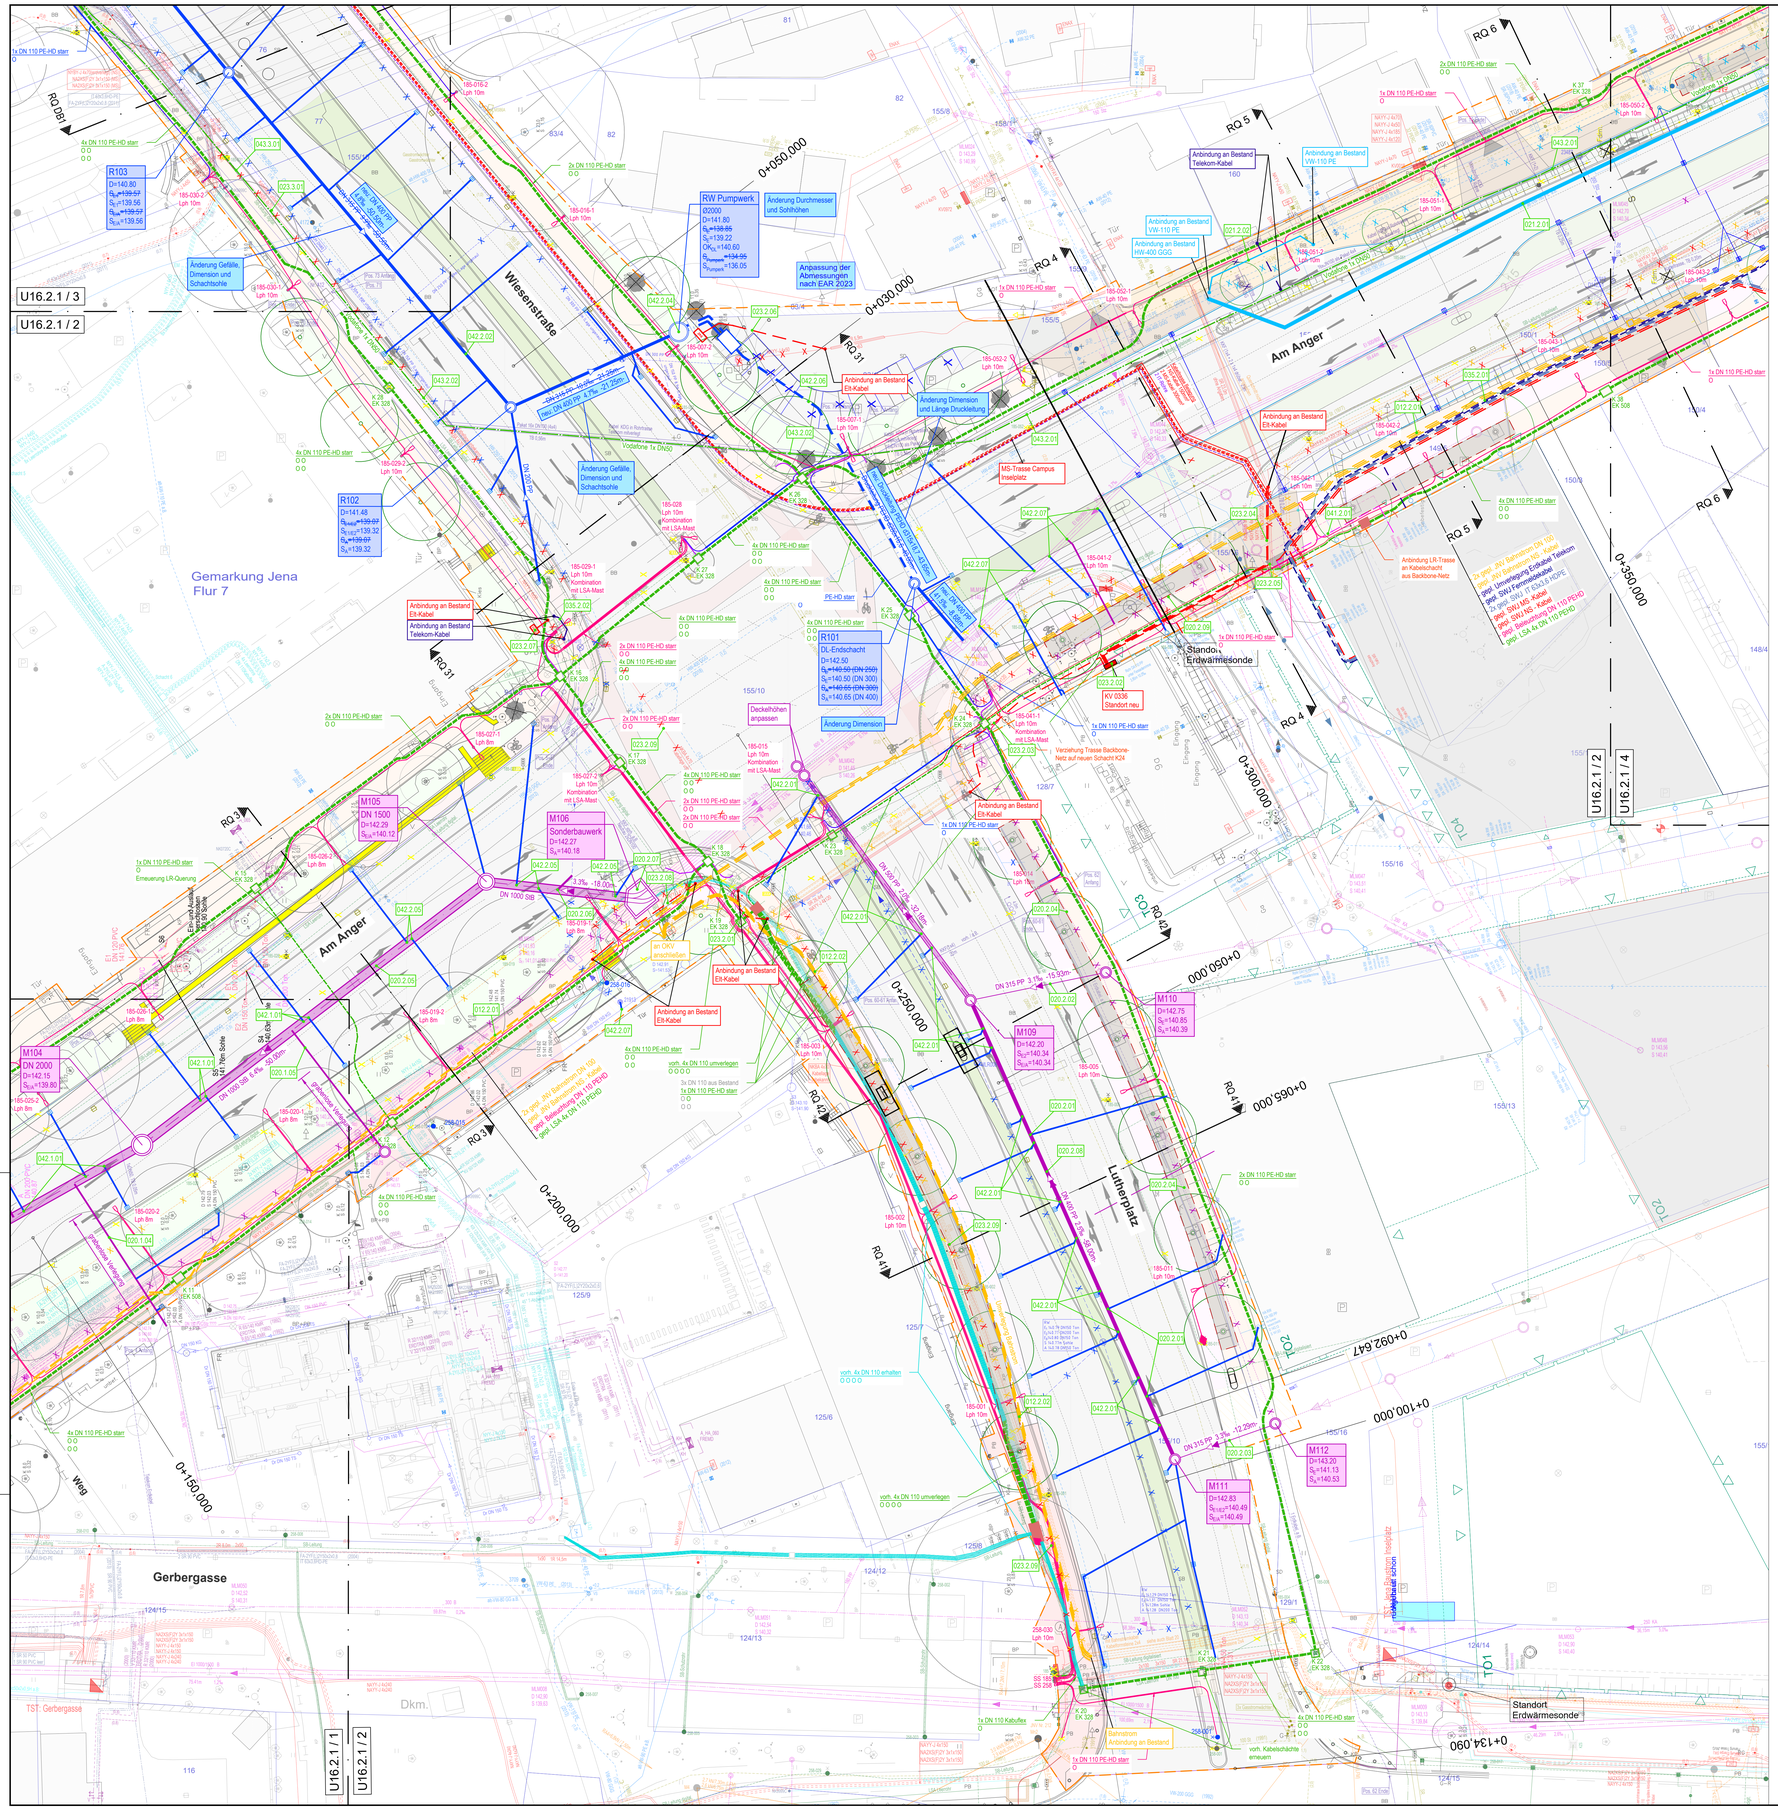

Zeichnungslegende Medien-Bestand

Mischwasserleitung mit Kontrollschacht Achsdarstellung	STADTWERKE JENA NETZE
Darstellung Lichte innen	
Schmutzwasserleitung mit Kontrollschacht	STADTWERKE JENA NETZE
Regenwasserleitung mit Kontrollschacht	STADTWERKE JENA NETZE
Abwasserleitg. unbekannt mit Kontrollschacht	STADTWERKE JENA NETZE Der Leitungsbestand Kommunalservice Jena, Strassenentwässerung ist im Bestand STADTWERKE JENA NETZE Abwasser enthalten.
Wasser Niederdruckleitung / Stegrohr	STADTWERKE JENA NETZE
Wasser Hochdruckleitung / Schutzrohr	STADTWERKE JENA NETZE
Wasserleitung stillgelegt	STADTWERKE JENA NETZE
Gasleitung Niederdruck / Schutzrohr	STADTWERKE JENA NETZE
Gasleitung Mitteldruck	STADTWERKE JENA NETZE
Gasleitung Hochdruck	STADTWERKE JENA NETZE
Gasleitung stillgelegt	STADTWERKE JENA NETZE
Stromkabel mit Messstäcke/Nennpunkt	STADTWERKE JENA NETZE
Kabel NS (7 kV) mit Hausanschluss	STADTWERKE JENA NETZE
Kabel MS (10/20 kV) / Schutzrohr	STADTWERKE JENA NETZE
Erder	STADTWERKE JENA NETZE
Kabel stillgelegt	STADTWERKE JENA NETZE
NS-Freileitung	STADTWERKE JENA NETZE
FM-Steuerkabel / Schutzrohr	STADTWERKE JENA NETZE
Informationstechnik Rohr / Netzknoten	STADTWERKE JENA NETZE
Informationstechnik stillgelegt, außer Betrieb	STADTWERKE JENA NETZE
Fernwärme Rücklauf Hausanschluss	STADTWERKE JENA NETZE
Fernwärme Vorlauf / Stegrohr	STADTWERKE JENA NETZE
Leuchtverteilung mit Leuchtennummer (LMZ)	STADTWERKE JENA NETZE
im Kanal, "Z" Leitungslänge/ Bestgrung unsicher; mit Dränagelleitung	STADTWERKE JENA NETZE
Fernwärme stillgelegt	STADTWERKE JENA NETZE
Telekom Erdkabel mit Angabe Trassenbreite	Telekom, NL Ost
Telekomtrasse in KRF verlegt	Telekom, NL Ost
Telekom Rohrtrasse	Telekom, NL Ost
Positionsangabe, siehe Anlage ———	
Kabel Deutschland, eigene Trasse	Vodafon Kd.-Dtl.
Kabel Deutschland, Mitnutzg. Rohrtr. Telekom	Vodafon Kd.-Dtl.
Öl mit Leuchtennummer /Schutzrohr	(KSJ) Kommunalservice Jena
Öl digitalisiert	(KSJ) Kommunalservice Jena
LSA Trasse	(KSJ) Kommunalservice Jena
LSA Leerrohr	(KSJ) Kommunalservice Jena
Kälte Vorlauf	(KU) Kommunale Immobilien Jena
Kälte Rücklauf	(KU) Kommunale Immobilien Jena
Heizung Vorlauf	(KU) Kommunale Immobilien Jena
Heizung Rücklauf	(KU) Kommunale Immobilien Jena
TW_ND_ZONE	(KU) Kommunale Immobilien Jena
Heizleitung DUO	(KU) Kommunale Immobilien Jena
Kommunikationskabel / Schutzrohr KU	(KU) Kommunale Immobilien Jena
Kabel KU	(KU) Kommunale Immobilien Jena
Kabel / Schutzrohr	(KU) Kommunale Immobilien Jena
Kabel stillgelgt	(JAN) Jenaer Nahverkehr
Besperrung mit Mast und Mastnummer	(JAN) Jenaer Nahverkehr
Kommunale Immobilien Jena Straßenentwässerung und RW-Kanäle keine Medienauskunft erhalten.	(JAN) Jenaer Nahverkehr Für Kabeltrasse „Am Anger" Richtung „Zoniburger Straße" sind beim Rechtsträger keine Unterlagen vorhanden.
Backbonenetz	
Infrakabel Stadt	

Legende Kabel und Verrohrung Angereiset

Beleuchtungskabel, Steuerkabel Beleuchtung	Leerrohr
Schutzrohr Beleuchtung	Schutzrohr LSA
Steuerkabel	

LEGENDE ipropLan - Entwässerung

vorh. Regenwasserkanal einschl. Kontrollschacht	vorh. Schmutzwasser einschl. Kontrollschacht
neuer Regenwasserkanal einschl. Kontrollschacht	Zufahrt
Straßeneinlauf einschl. Anschlußleitung	geplanter Baum / mit Baumscheibe
Drainageleitung	zu fällender Baum
R 102 Regenwasser-Schacht	zu erhaltender Baum
M 108 Mischwasser-Schacht	Rückbau
Fahrbahnablauf	Stützwand
	Planfeststellungsgrenze

LEGENDE ipropLan - Beleuchtung

Planung

Maststandort mit Ausleger	Schutzrohr DN 110 KSJ
Maststandort mit Doppelausleger	Schutzrohr DN 110 KSJ flexibel
097-001-1 Nummer Maststandort	Anbindung LSA Schutzrohr DN 63
Umbau vorhandener Beleuchtung	Anpassung Trassenverlauf Backbone-Netz
258-001 Nummer Maststandort Umbau	Rückbau
SS 185 Schaltschrank mit Nummer	
Rohrleitung	
K1 EK 328 Kabelschacht mit Schachtnummer und Schachtbezeichnung	
Erdkabel Straßenbeleuchtung	
Blindverbindung	
Erdkabel / Blindverbindung verlegt im Schutzrohr DN 110	
Muffe	

Bestand

Leitung LSA	
Leitung Straßenbeleuchtung	
Leitung Backbone-Netz	
Schutzrohr DN 110 KIJ	
Rückbau Schutzrohr DN 110 KIJ	
Schacht LSA	
Schacht Straßenbeleuchtung	
Schacht Backbone-Netz	

Legende geplante bzw. umverlegte Leitungen IPROconsult

	Mischwasserkanal mit Kontrollschacht Zweckverband
	Regenwasserkanal mit Kontrollschacht KSJ
	Schmutzwasserkanal
	Trinkwasserleitung
	Fernwärmeleitung SWJ
	Tankleitung
	Elt-Kabel
	JNV Bahnstrom mit Schacht Langmatz 288
	Vodafone Leerrohr DN 50
	Femmeldekabel Stadtwerke
	GAZ Leerrohr
	Leerrohre für KIJ (Datenkabel)
	Backbone-Netz
	Infrastrasse Stadt
	Telekom
	Wurzelgraben 2 m
	Konfliktpunkte Mast
020.1.01	Konfliktpunkte gemäß Regelungsverzeichnis
X X X	Rückbau / Außerbetriebnahme vorh. Leitungen

Sinnbild für Schachteinbindungen

Die Darstellung der Ver- und Entsorgungsanlagen dient nur zur Übersicht.
Die genaue Lage ist in den Bestandsplänen der einzelnen Versorgungsunternehmen enthalten.
Die Kabel und Leitungen wurden gemäß den Angaben der Versorgungsunternehmen übertragen.
Maße können dem Plan nicht entnommen werden.
Bei der Bauausführung vorgefundene und nicht eingetragene Anlagen sind bis zur Feststellung durch die Versorgungsunternehmen als in Betrieb befindlich zu betrachten.

Flurstücksgrenzen: Die ALK-Daten (Flurstücksgrenzen) wurden digitalen Unterlagen des AG. 2019 entnommen (Stand 10/2019).
Die Darstellung dient nur zu Übersichtszwecken. Rechtliche Ansprüche können aus der Darstellung nicht abgeleitet werden.
Darstellung: Farbe Grün

Planänderungen nach der Anhörung im Planfeststellungsverfahren sind durch Blaueintragungen kenntlich gemacht.

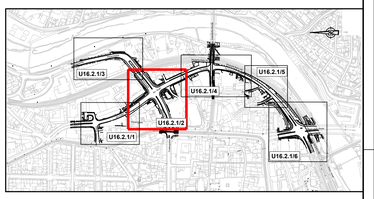

1 2 3 4 5 6

Kartengrundlage:
Stadtgrundkarte vom 28.02.2019
Stadt Jena, Team Geoinformation

Liegenschaftskarte vom 04.03.2019
Stadt Jena, Team Geoinformation

Entwurfsvermessung vom 11.02.2019
Stadt Jena, Team Geoinformation

Lagestatus ETRS89 Z32
Höhenstatus DHHN 2016

Generalplaner ARGE
ipropLan Planungsgesellschaft mbH
Bernhardstraße 8B
Fon:(+49 371) 5355 0
Fax:(+49 371) 5355 599
BERATENDE INGENIEURE UND ARCHITEKTEN
09126 Chemnitz
Internet www.ipropLan.de
E-mail info@ipropLan.de

IPRO consult
Büro: Verkehrs-, Tief- und Ingenieurbau
Pillnitzer Str. 17
01069 Dresden
Fon: +49 351 - 48 51 395
Fax: +49 351 - 48 51 021

	Datum	Name
bearbeitet	21.04.2023	Pfefferkorn
gezeichnet	21.04.2023	Zschaschel
geprüft	21.04.2023	Nickel

IPRO-Vorh.-Nr.: 5944_01_OTJ_C

Nr.	Art der Änderung	Datum	Zeichen
a	neue Straßenplanung eingearbeitet, Überarbeitung Entwässerungsplanung	02.12.2024	Pfefferkorn

PLANFESTSTELLUNG

JENA LICHTSTADT.
Stadt Jena
Eigenbetrieb Kommunalservice Jena
Geschäftsbereich Tiefbau und Stadtraum
Löbstedter Straße 56, 07749 Jena
kommunal service jena
EIN UNTERNEHMEN DER STADT JENA

Unterlage / Blatt-Nr.: **U16.2.1/2a**

Koordinierter Leitungsplan mit Nr. Regelverzeichnis

Maßstab: 1:250 841 x 1189

PROJIS-Nr.:

1. Planänderung
Osttangente Jena

Bau-km 0+000 bis 0+961,1

aufgestellt:

----------, den ----------

N:\projekte\5944_01_OTJ_C\4_VEWh43_VE-EP431_CADX\LPU\16.2.1_Koordinierter_Leitungsplan.dwg